


屋頂平面圖

上海中國太華建築設計  
 上海中國太華建築設計中心  
 建築師註冊號(2)  
 01010117 / 01010118  

竣工圖  
 1:100  
 2008.12.15  
 2008.12.15  
 2008.12.15


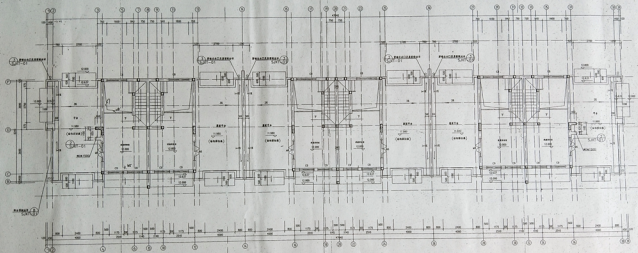


五层平面图  
(1/4 A)

上海市浦东新区档案馆  
上海市浦东新区城市档案管理中心  
档案材料证明章(2)  

竣工图  



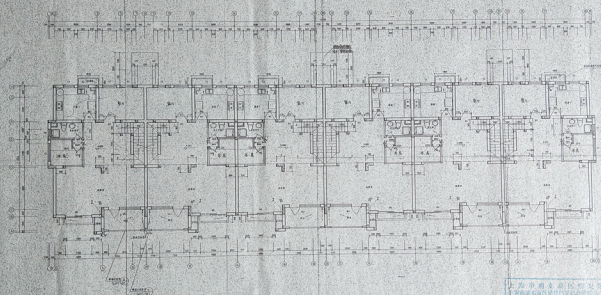

二层平面图

- 1. 1号门轴距480, 窗中心距地750
- 2. 4号门轴距4700, 窗中心距地800, 2700
- 3. 厕所、茶水间、吸烟室、厨房排水管口冷热水管

上海市档案馆馆藏  
 上海市档案馆档案证明章(2)  



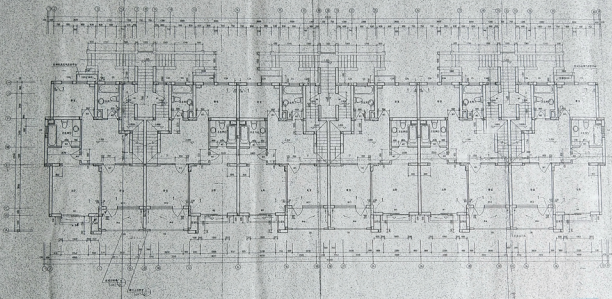

二、五平面图


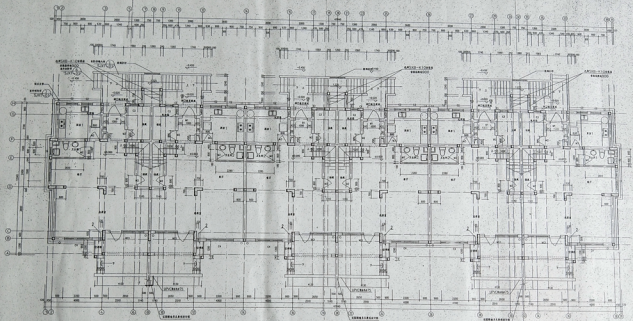


底層平面圖  
1:100


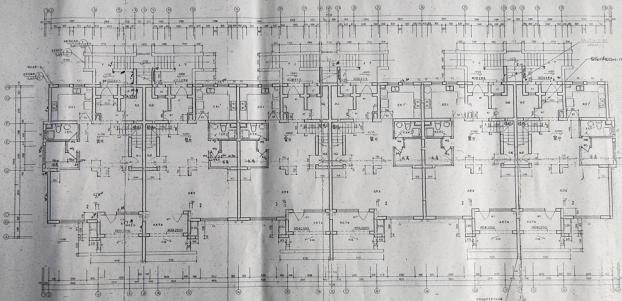

上海市浦东新区档案馆  
上海市浦东新区城建档案信息中心  
档案材料证明章(2)  
上海市浦东新区档案馆  
上海市浦东新区档案馆  
2007年6月2日

档案馆  
2007年6月2日

竣工图


竣工平面图 1:50

- 1号副楼梯600, 副中心柱2.0m
- 2号副楼梯6150, 副中心柱2.0m, 25m
- 3号例: 排水口○地沟○雨水排水口○冲厕水口。

