

致估价委托人函

上海市高级人民法院：

受贵方的委托，我公司对黄浦区人民法院受理的（2019）沪0101执恢209号一案标的物，上海 有限公司 拥有的黄浦区中山南路969号1层、2层商业房地产进行了市场价值评估。

估价目的：评估估价对象房地产市场价值，为房地产司法拍卖提供价格参考。

估价对象：

坐落：黄浦区中山南路969号1层、2层

财产范围：房屋及相应的土地使用权，包含室内装饰装修。

所在楼宇名称：谷泰滨江大厦；

合计建筑面积：4062.63平方米；用途：商业；

土地使用权来源：出让；权属：产权

价值时点：2019年12月17日

价值类型：市场价值

估价方法：比较法、收益法

估价结果：于价值时点，估价对象在估价报告中说明的假设和限制条件下的房地产市场价值为：

总价：人民币壹亿伍仟零柒拾捌万陆仟元整（RMB15078.6万元）

附表：

序号	房地产坐落	房屋类型	建筑面积 (平方米)	折合单价 (元/平方米)	总价 (万元)
1	中山南路969号1层	商场	1776.49	45500	8083
2	中山南路969号2层	商场	2286.14	30600	6995.6
			4062.63		15078.6

报告使用人在使用本报告之前须对报告全文特别是“估价的假设和限制条件”认真阅读，以免使用不当，造成损失。

上海国城土地房地产估价有限公司


法定代表人：龙浩

2019年12月26日



上海国城土地房地产估价有限公司

上海国城土地房地产估价有限公司

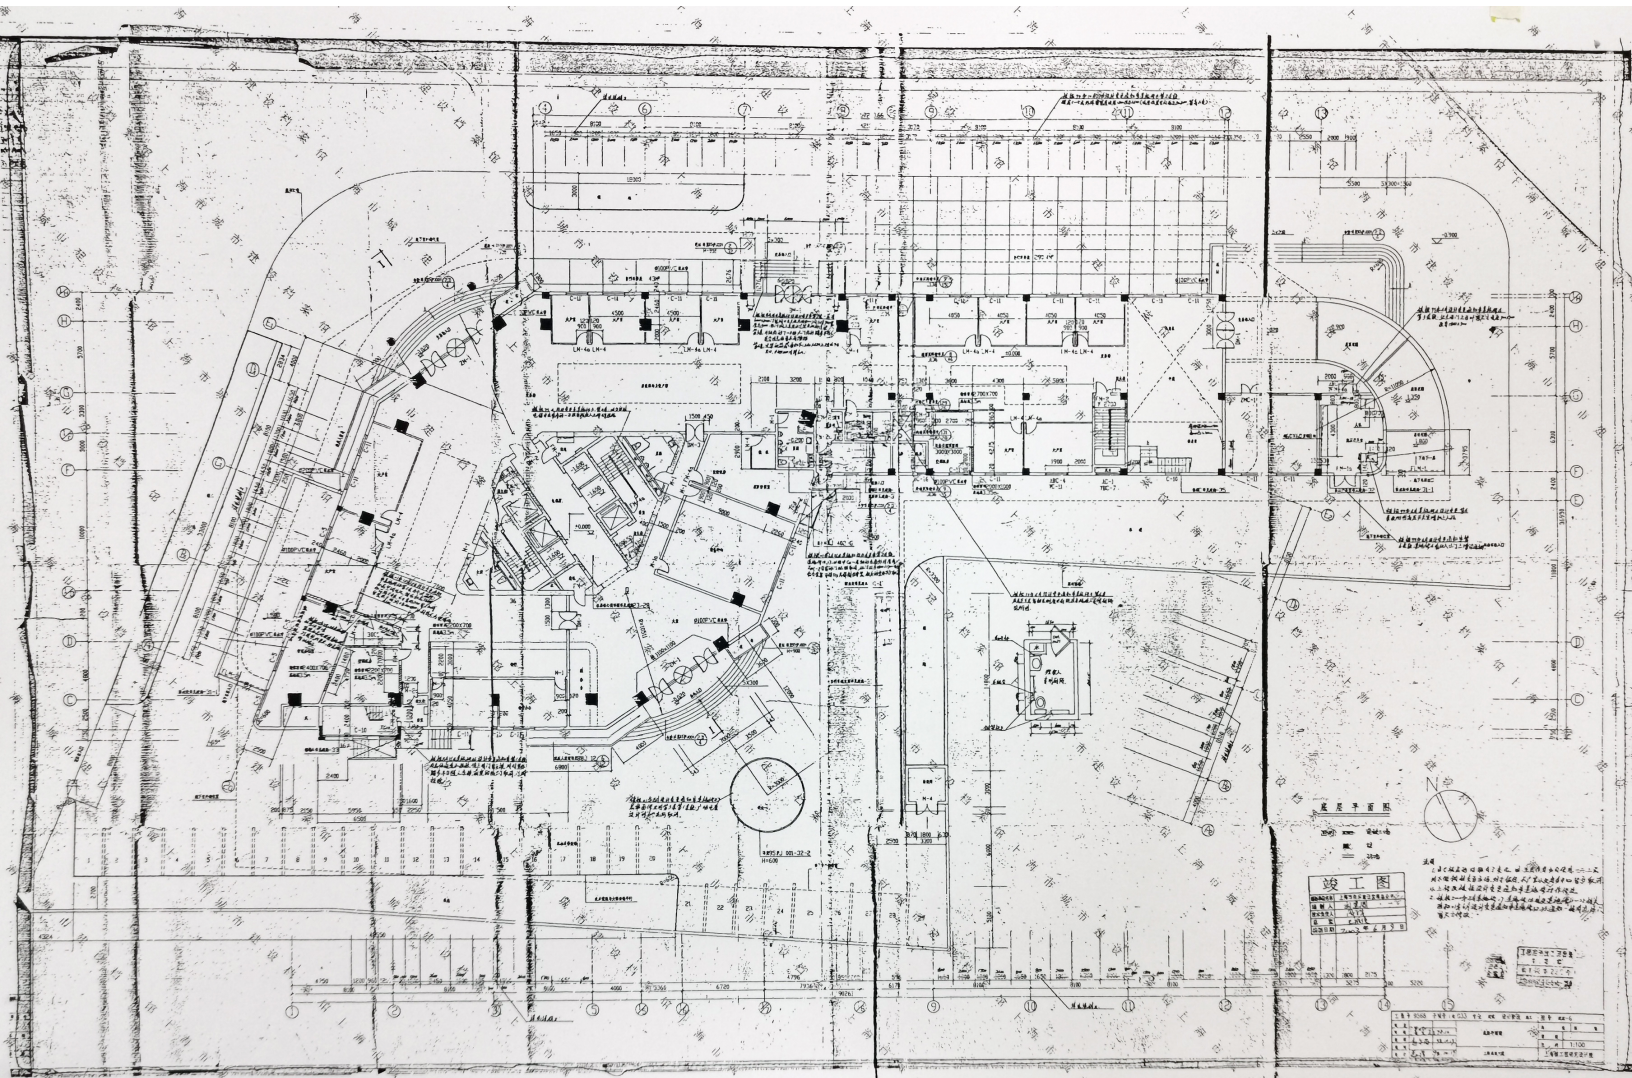

竣工图


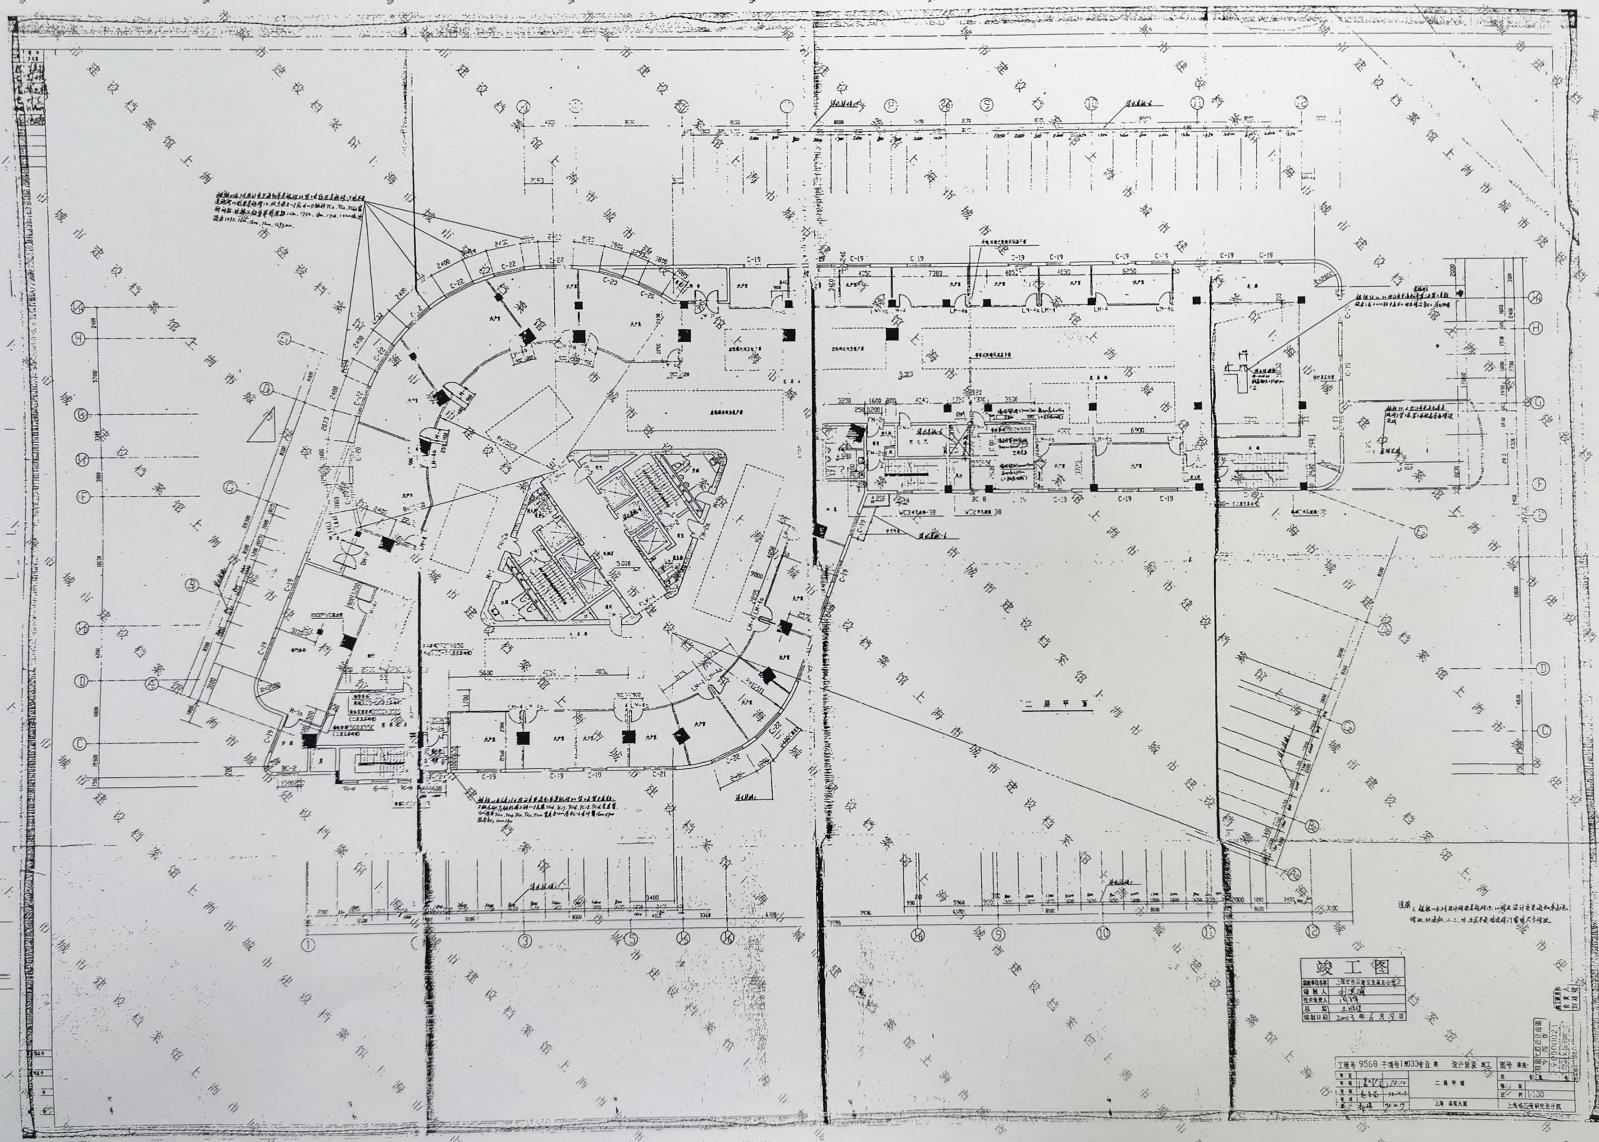


竣工图

