



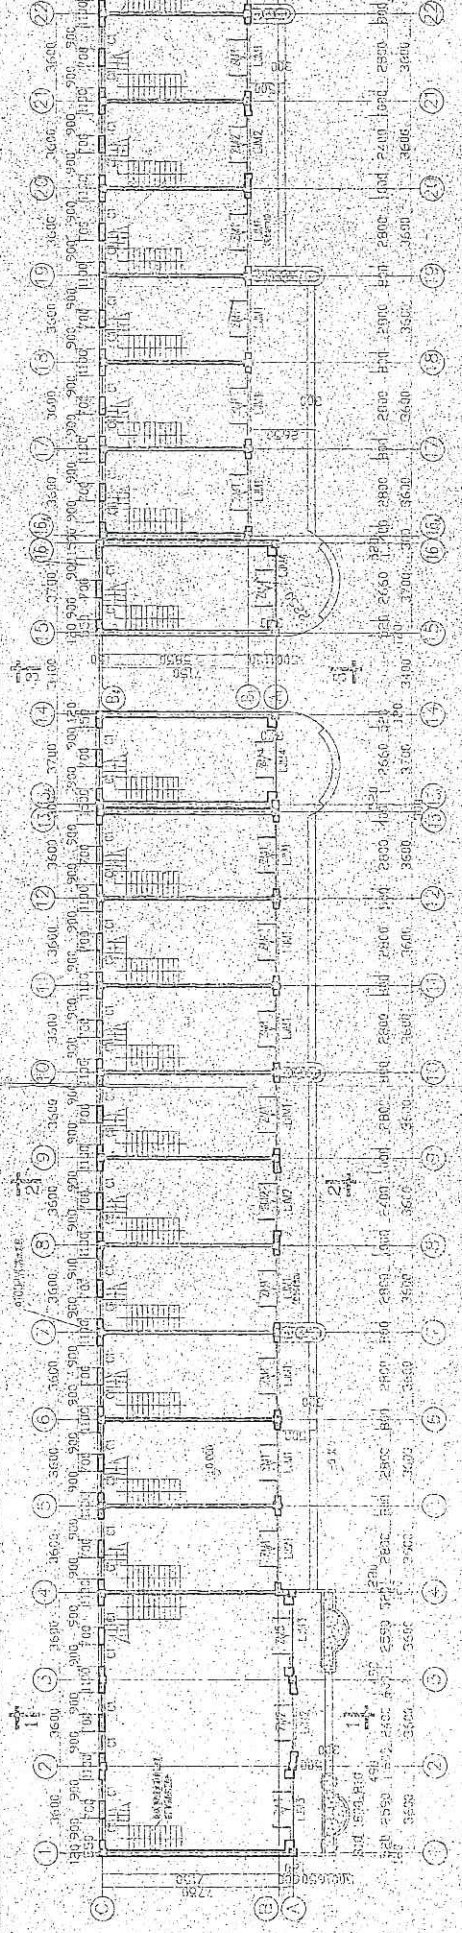

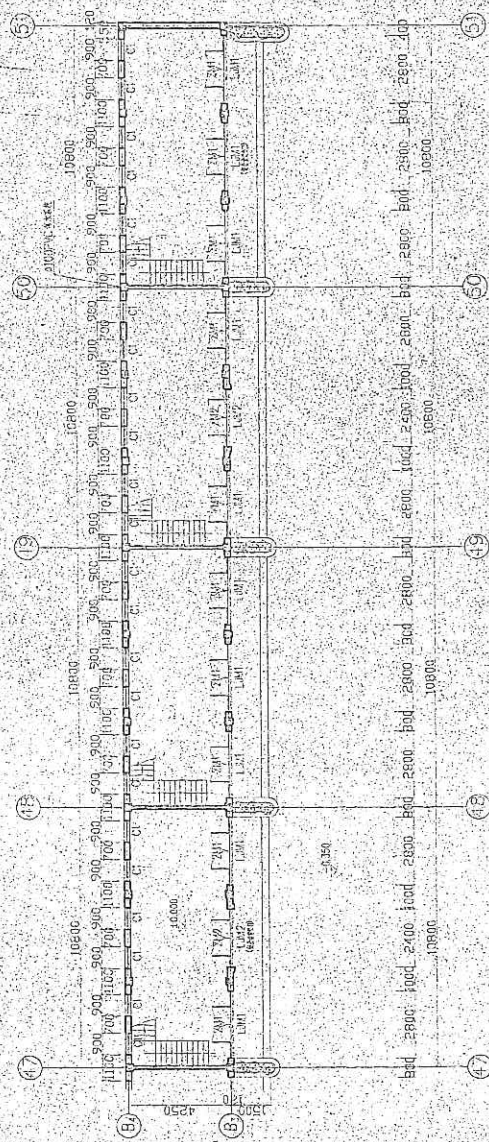


2017	7	7
------	---	---

醫所問

3-1-63

工程竣工图设计专用章


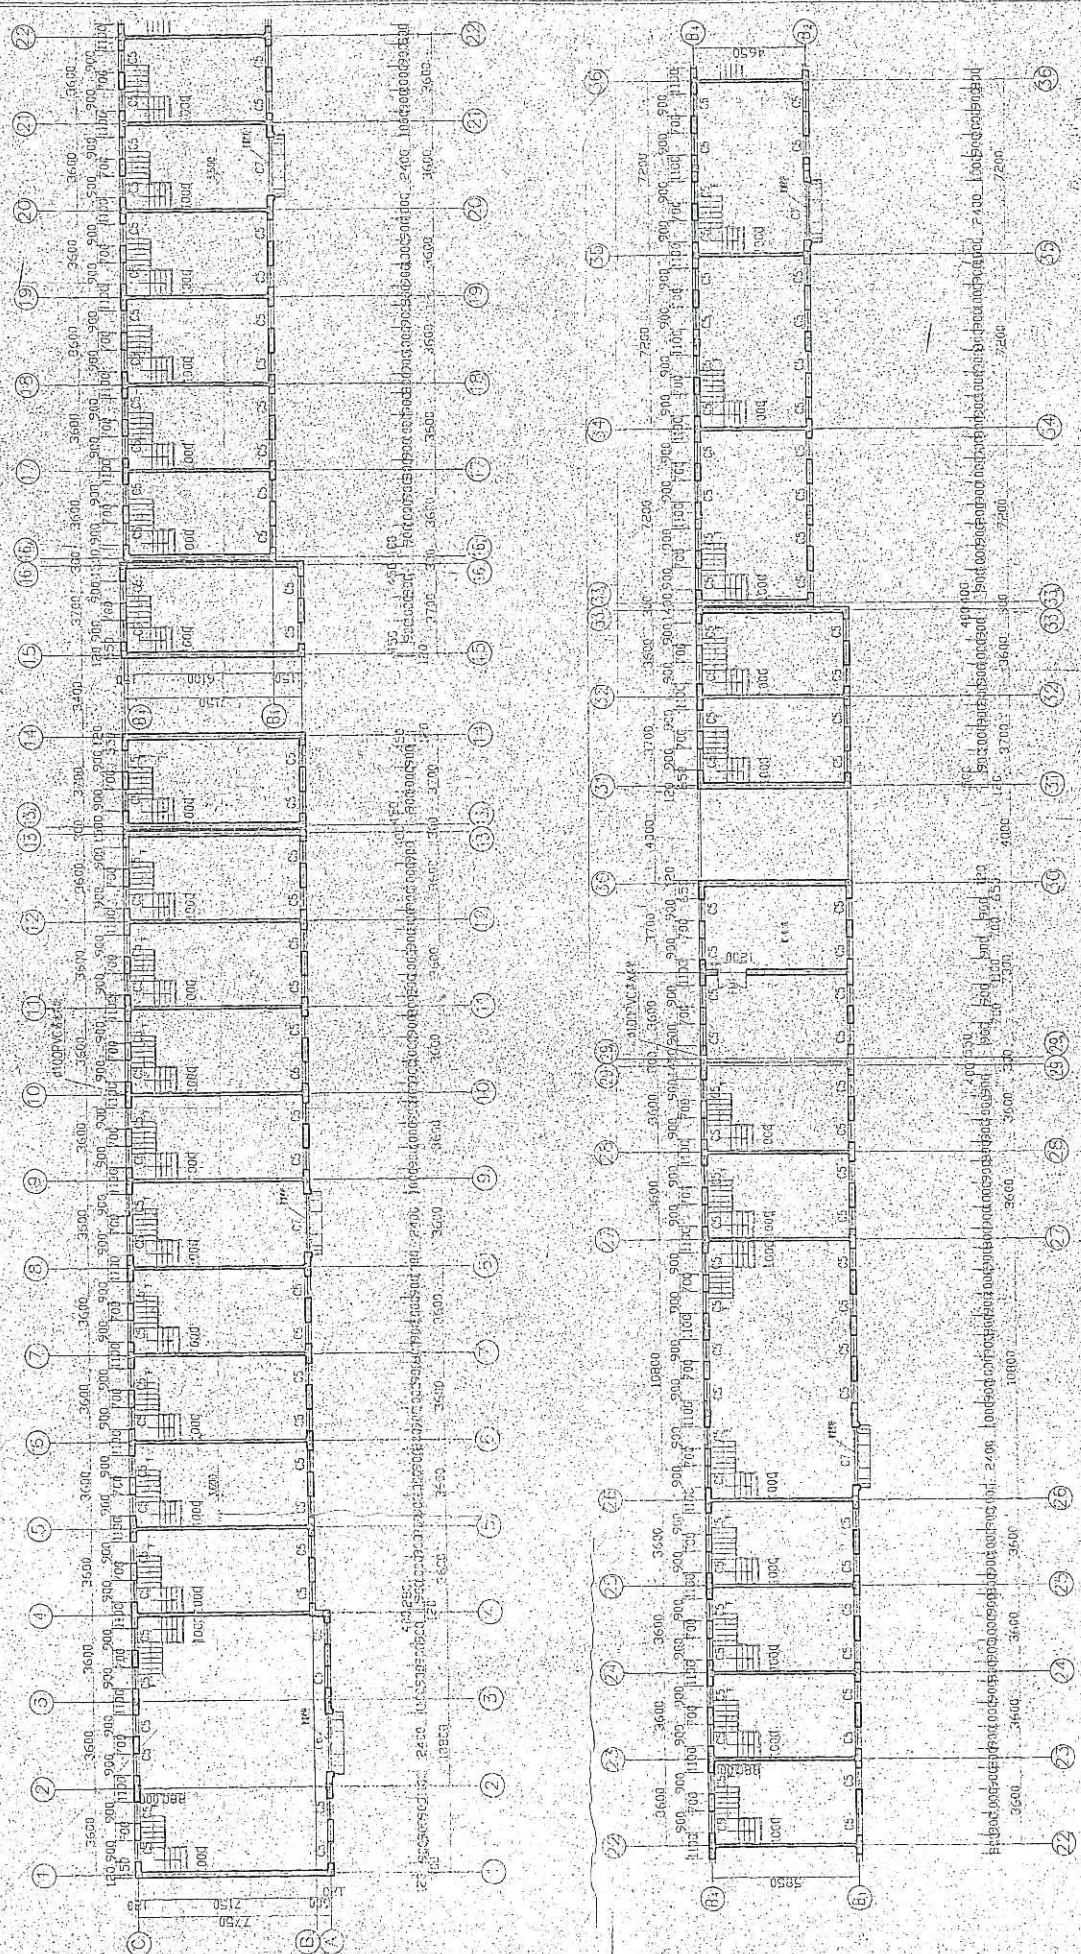

99-113

二层平面图





2007

虬

296

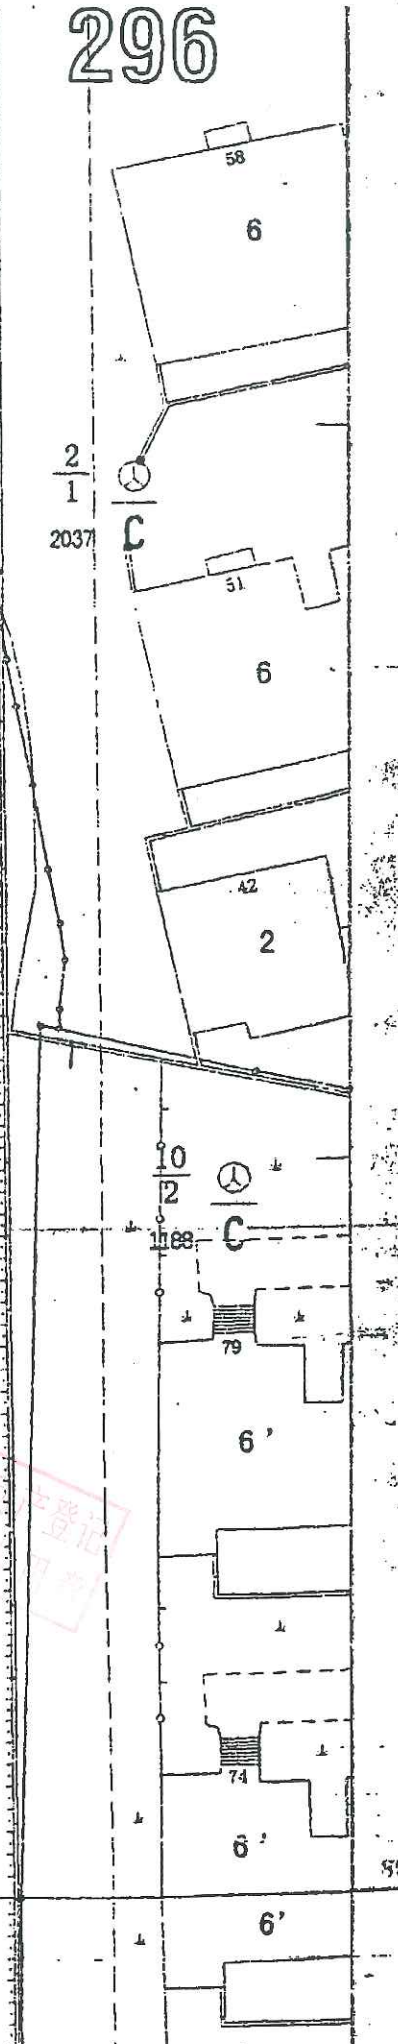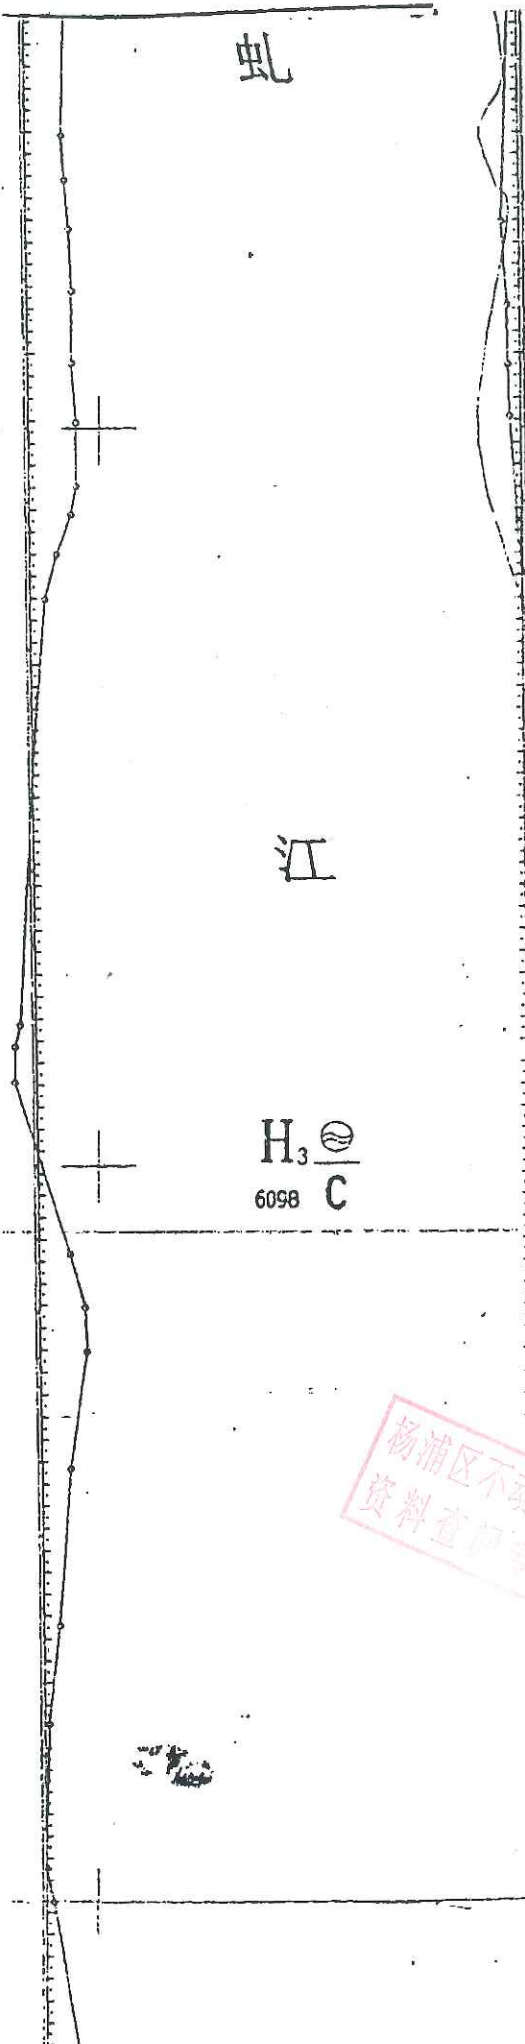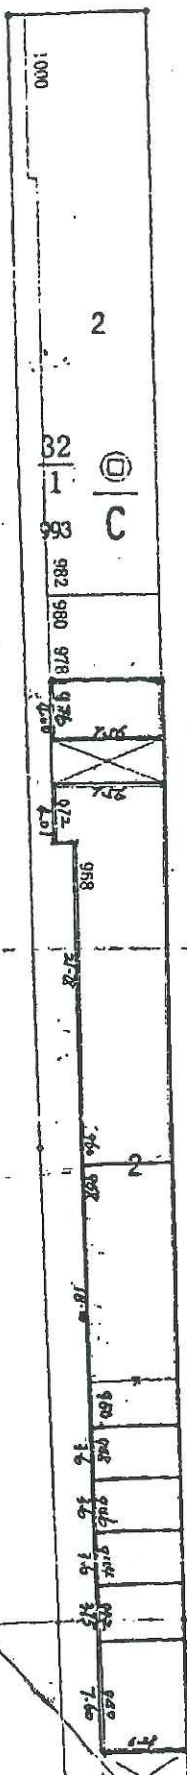

杨浦区不动产登记
资料查询

2037

H₃ 
6098 C

头

路

包

杨浦区不动产登记
资料查阅专用章

057

虬

H₃ 6026 C

杨浦区不动产登记
资料查询专用章

江

头

路

918
3.61


18
1

890

租赁合同

甲方(出租方):

乙方(承租方):

甲方将产权属于自己的门面房出租给乙方,本着互利互惠关系,经双方平等协商,特订立如下合同:

一、房屋的坐落与面积

1、甲方出租给乙方的房屋位于杨浦区包头南路 884.886.888 号(楼上楼下)

2、出租房屋面积共 99.38 平方米(建筑面积/使用面积/套内面积)

二、租赁期限

自二〇一四年八月二十八日起至二〇一七年八月二十七日止,租期 3 年。乙方如要求续租,则必须在租赁期满 3 个月之前通知甲方,经甲方同意后,重新签订租赁合同。

三、租金约定

房屋租金每年柒万贰仟圆整,每 6 个月一付

四、租赁双方的变更

1、如甲方按法定手续将房产所有权转移给第三方时本合同对新的房产所有者继续有效

2、乙方需要出租多余房屋时须先征得甲方同意甲方应当支持乙方的合理要求

五、争议解决方式

本合同在履行中如发生争议,双方应协商解决;协商不成时,任何一方均可向房屋租赁管理机关申请调解,调解无效时,可向经济合同仲裁委员会申请仲裁,也可向人民法院起诉。

Handwritten signatures and date: 2016.2.9